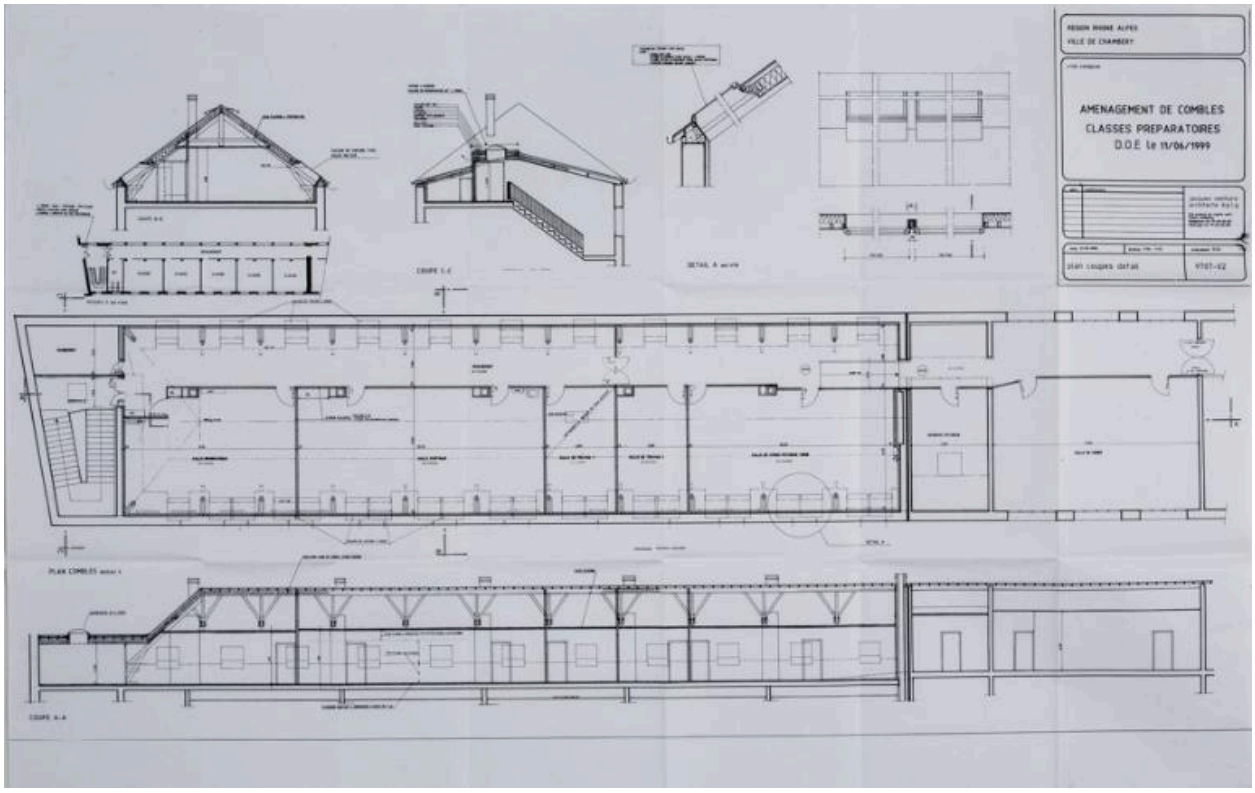

Aménagement de combles classes préparatoires : dossier des ouvrages exécutés (DOE). Plan coupe, détail. 1999.

Référence du document reproduit :

- **Aménagement de combles classes préparatoires : DOE. Plan coupe, détail, 1999 (AD Savoie, 14 J 564)**
  Aménagement de combles classes préparatoires : DOE. Plan coupe, détail / J. Ventura, architecte. 11 juin 1999. 1:50. 1:20. 1 tirage de plan. (AD Savoie, 14 J 564).
  AD Savoie : 14 J 564

IVR82_20147303271NUCA
Auteur de l'illustration (reproduction) : Pascal Lemaître
Auteur du document reproduit : Jacques Ventura
Date de prise de vue : 2014
Échelle : 1:50 / 1:20
© Région Rhône-Alpes, Inventaire général du patrimoine culturel ; © Jacques Ventura, architecte
reproduction soumise à autorisation du titulaire des droits d'exploitation