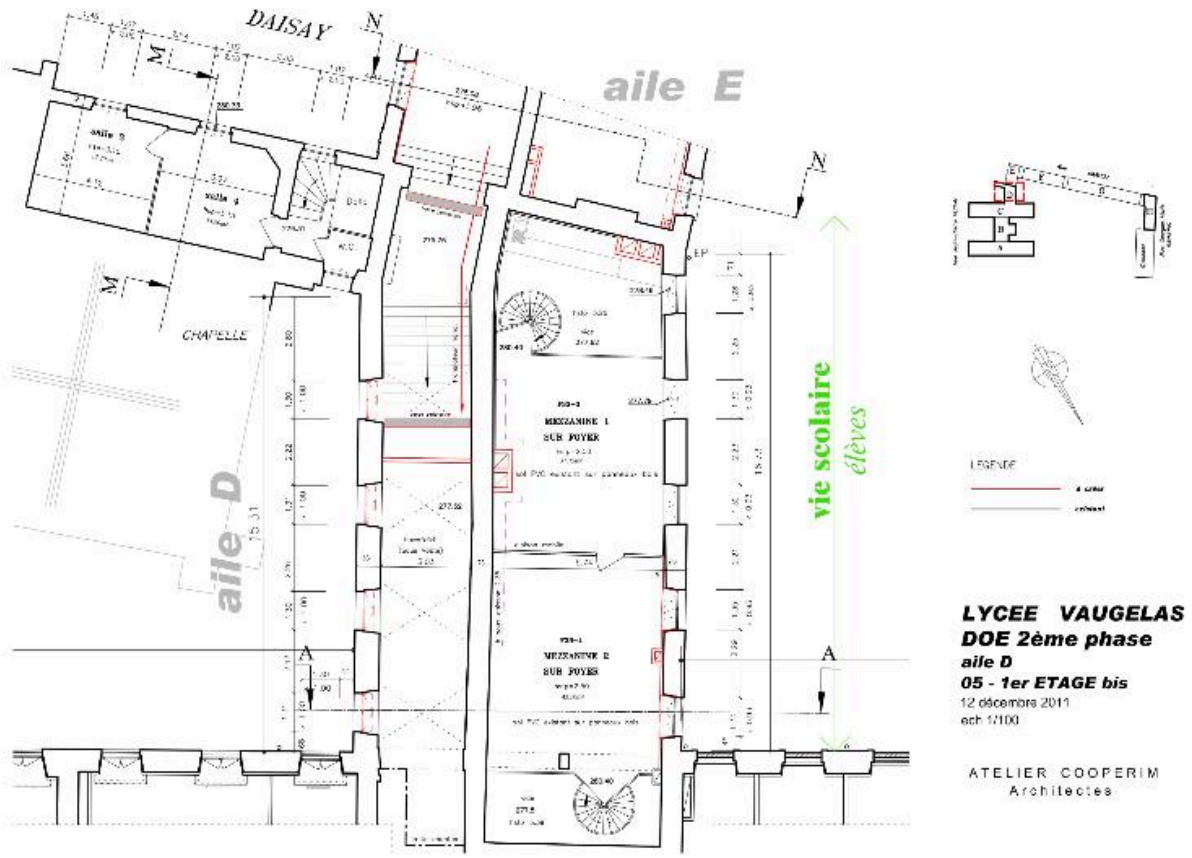

Dossier des ouvrages exécutés (DOE). 2e phase. Aile D, 1er étage bis. 2011.

Référence du document reproduit :

- **2e phase. Ensemble de 8 plans, 2011 (A Région Rhône-Alpes, s.c.)**
  Lycée Vaugelas. DOE. 2e phase. Ensemble de 8 plans : ailes DEFGH (sous-sol gymnase, rez-de-chaussée, 1er étage), aile D (1er étage), aile H (2e étage), ailes EFGH (2e étage), ailes EFG (2e étage), ailes DEFG(combles) / Atelier Coopérim, architectes. 12 décembre 2011. 1:200. 1 plan numérique couleur. (A Région Rhône-Alpes. DIL).
  A Région Rhône-Alpes : sans cote

IVR82_20147303276NUDA
Auteur du document reproduit : Daniel Bouchet
Date de prise de vue : 2014
Échelle : 1:200
© Atelier Coopérim
reproduction soumise à autorisation du titulaire des droits d'exploitation